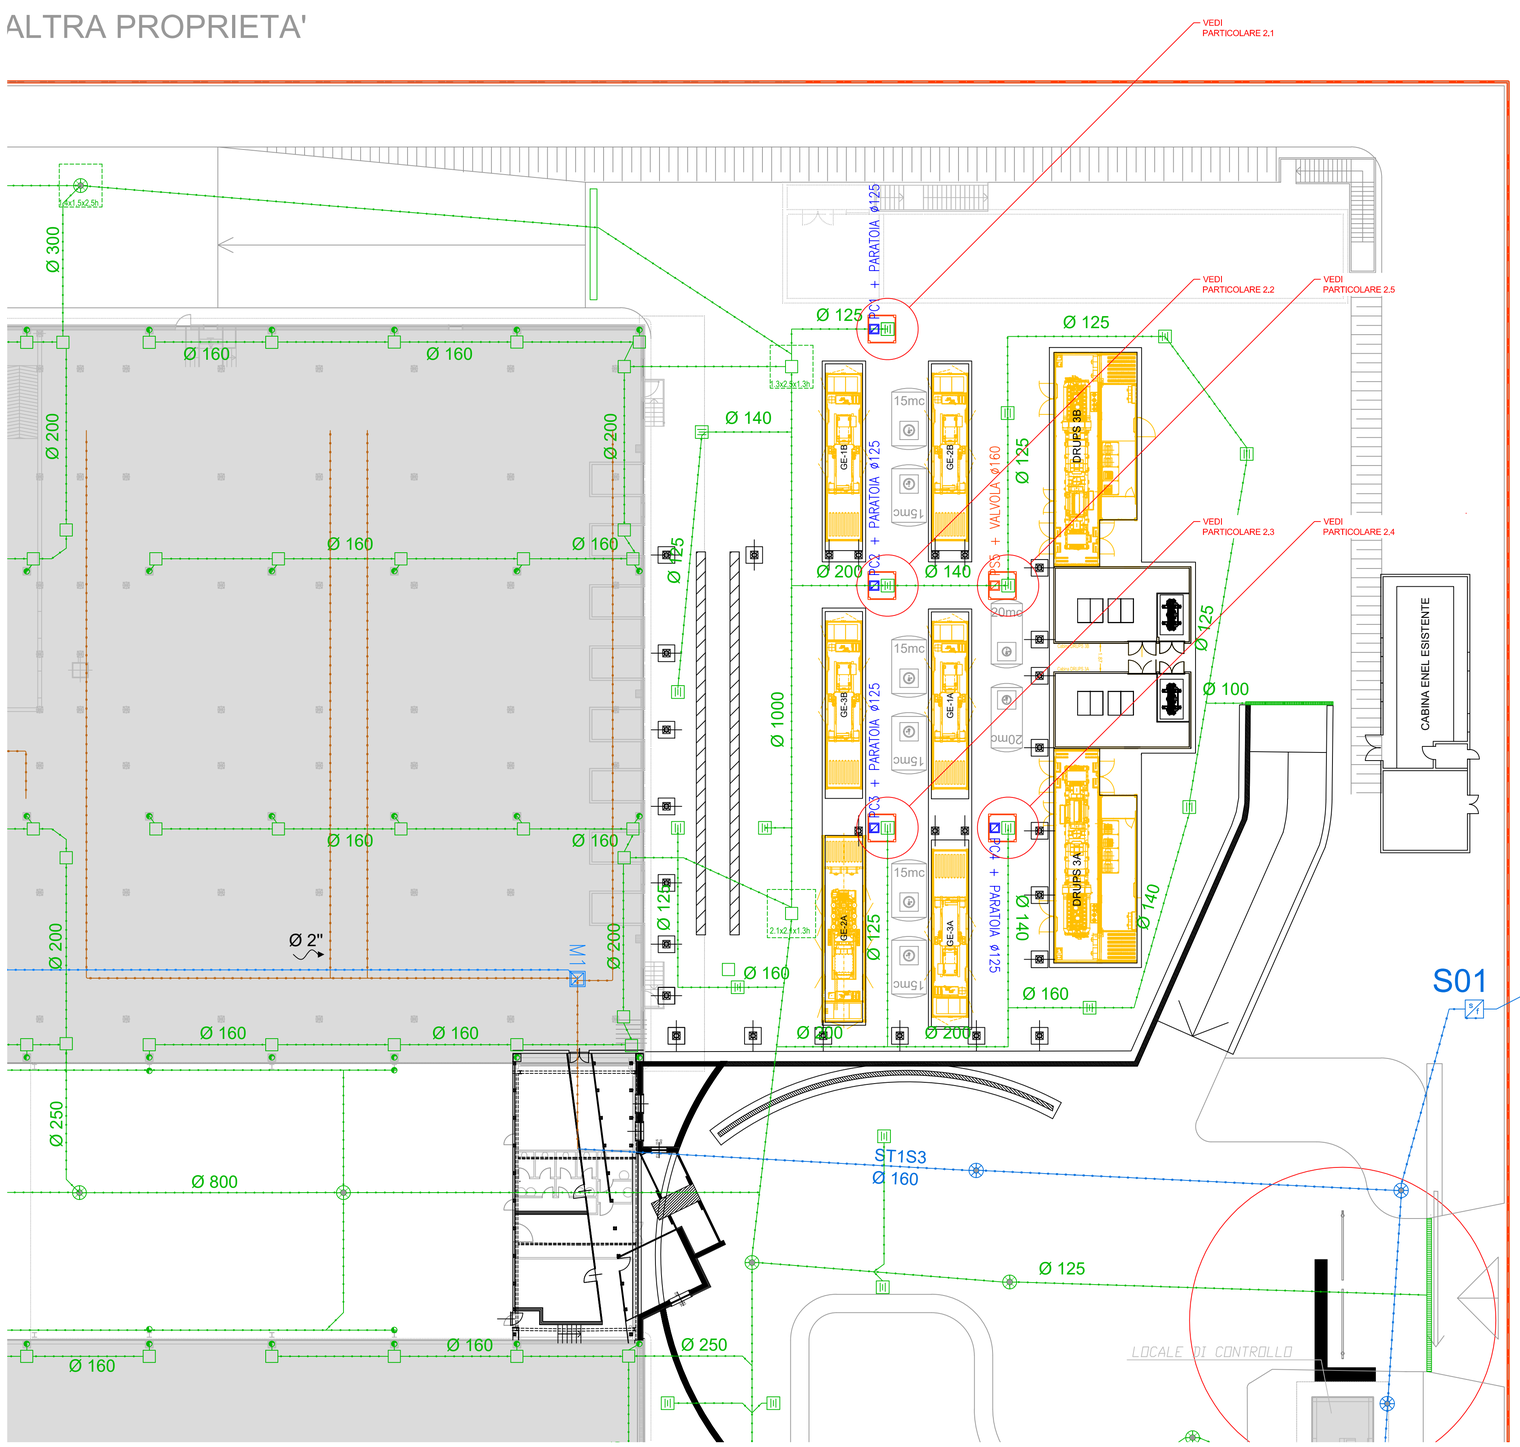

EDIFICI

- (A) A - DEPOSITI
- (B) B - CENTRO ELABORAZIONE DATI
- (C) C - SALE DATI E LOCALI TECNOLOGICI
- (D) D - CED E ARCHIVI
- (E) E - PORTINERIA
- (F) F - CENTRO ELABORAZIONE DATI
- (G) G - SERVIZI E UFFICI
- (H) H - SALE APPARATI ED UFFICI
- (K) K - TORRE IN PONTE RADIO
- (I) I - CENTRALE TERMICA E SALE ENERGIA
- (L) L - GUARDIOLA
- (X) X - IMPIANTO DI COGENERAZIONE

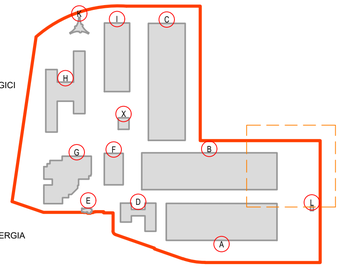

LEGENDA STATO DI FATTO

ACQUE BIANCHE

- POZZETTO DI ISPEZIONE ACQUE BIANCHE
- POZZETTO DI RACCORDO E ISPEZIONE ACQUE BIANCHE
- POZZETTO PER PLUVIALE S.I.
- CADITOIE
- PLUVIALE
- POZZETTO DI SOLLEVAMENTO
- CONDOTTA
- VASCA DI "SEDIMENTAZIONE"
- DISPERSIONE AL SUOLO
- POZZETTI TOMBATI

LEGENDA STATO DI PROGETTO

- ARGINATURA PERIMETRALE CADITOIE ESISTENTI E POZZETTI DI SEZIONAMENTO
- PSx + VALVOLA øx — POZZETTI DI SEZIONAMENTO (INSERIMENTO VALVOLA MANUALE)
- PCx + PARATOIA øx — PUNTO DI CAMPIONAMENTO + POZZETTI DI SEZIONAMENTO (INSERIMENTO PARATOIA MANUALE)

SCALA 1:200 - 1 cm = 2 m

0 2 4 10 m

0 1 2 5 cm

Committente	Noovle S.p.A. Sede Legale: via Gaetano Negri, 1 - 20123 Milano	Disegn.	SA
		Control.	GB
Progettazione	[redacted]	Approv.	LE
		Sc. plot.	1:1
Oggetto	CENTRALE DI ROZZANO COMUNE DI ROZZANO (MI), VIALE TOSCANA 3-5	Rev.	0
		Data	02/2024
Titolo	RETE ACQUE PROGETTO DI ADEGUAMENTO AS BUILT - PLANIMETRIA DI DETTAGLIO AREA GE	Tav.	1.2
Ns. Rif.	02608075_rozzano_viale toscana 3-5_AB_T01.1-2_rete acque.dwg	Scala	1:200